



POSIZIONAMENTO SPRINKLER K 80 GALLERIA ZONE CON COPPONI AD ALA DI GABBIANO
Scala 1:25

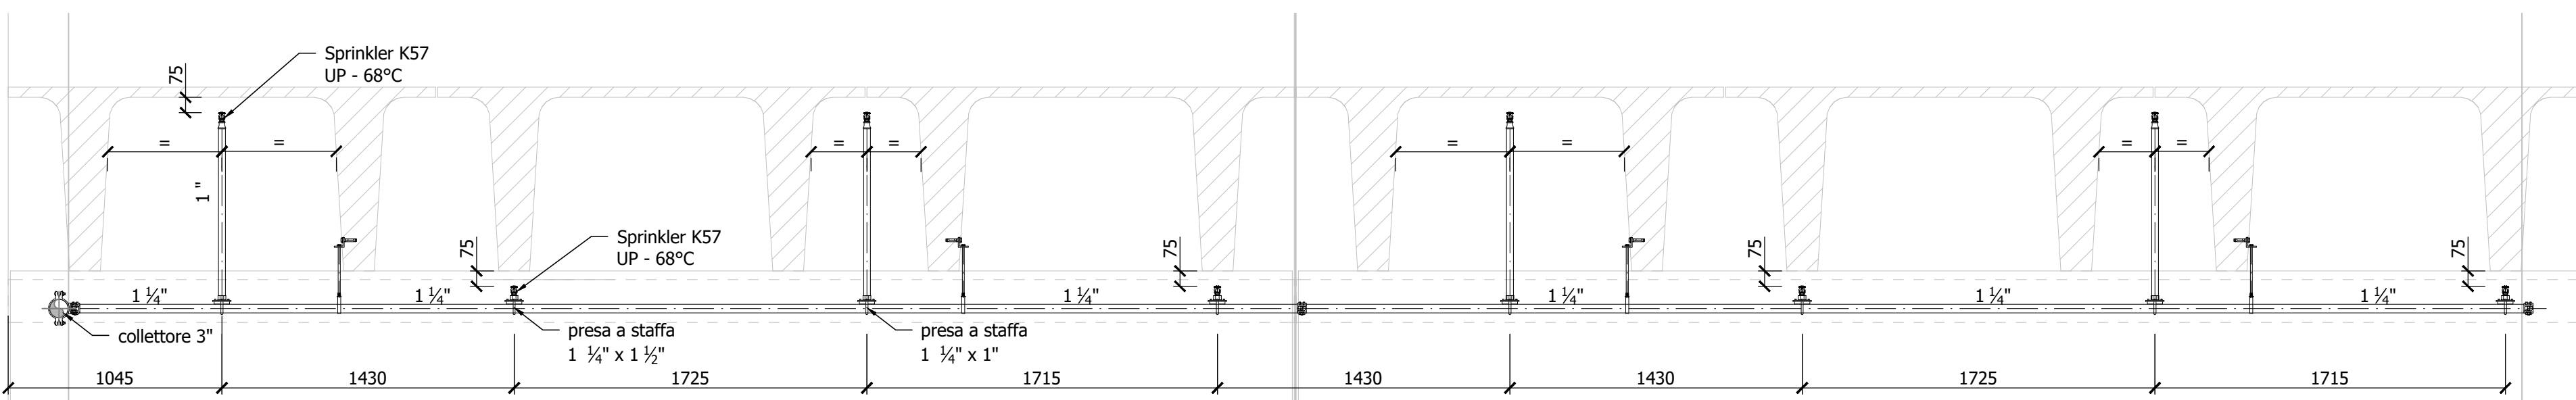

POSIZIONAMENTO SPRINKLER K 57 GALLERIA ZONE RIBASSATE
Scala 1:25

IMPIANTO SPRINKLER AV03								
AREA PROTETTA		DIMENSIONAMENTO						
Denominazione:	Vendita di frutta e verdura	AREA SFAVORITA (C23-AV03-SF-R0)						
Superficie:	~ 2.500 m²	Portata:	1.816,91 (l/min)					
Tipologia impianto:	Secco	Prevalenza:	5,81 bar					
DATI DI PROGETTO		Safety:	2,24 bar					
Norma di riferimento:	UNI EN 12845:2020	AREA SFAVORITA (C23-AV03-FA-R0)						
Classe di pericolo:	CH3	Portata:	2.034,5 (l/min)					
Densità di scarica:	5,0 mm/min	Prevalenza:	5,84 bar					
Area operativa:	270 m²	Safety:	2,36 bar					
Pressione minima:	0,35 bar	ALIMENTAZIONE IDRICA						
Area max per sprinkler:	12 m²	Tipologia:	Singola Superiore					
Durata di funzionamento:	60 min		n° 1 EP, n° 1 MP e 1P					
		Portata:	2.067,00 (l/min)					
		Pressione statica:	9,00 bar					
		Pressione dinamica:	7,80 bar					
SPRINKLER IMPIEGATI								
SIMBOLO	MODELLO	MARCA	TIPO	ATTACCO	K	TEMP.	FINITURA	Q.TA'
○	-	-	UPRIGHT	Ø 1 1/2"	80	68°C SR	OTTONE	261
○	-	-	UPRIGHT	Ø 1 1/2"	57	68°C SR	OTTONE	75

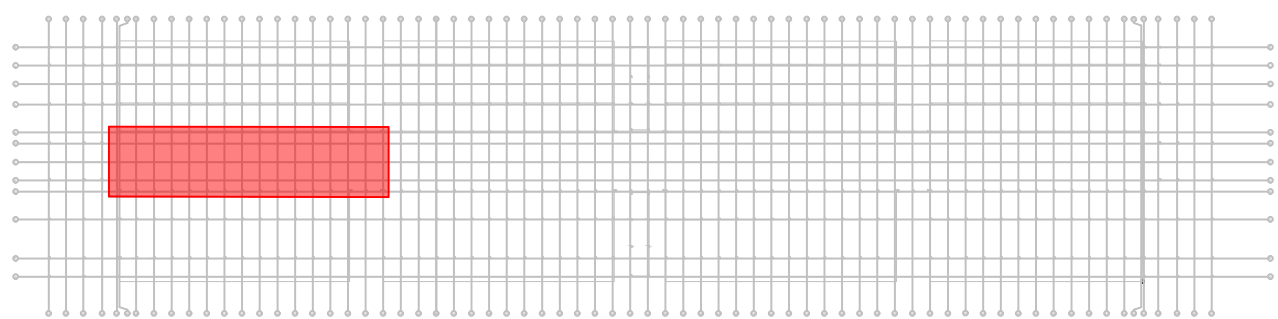

PIANTA CHIAVE

MERCATO AGROALIMENTARE MILANO

COMUNE DI MILANO
MERCATO AGROALIMENTARE DELLA CITTA' DI MILANO

Appaltatore

ITINERA
Via M. Sallustiana, 15
15057 Tortona (AL)

EUROIPIANTI Spa
Via T. Novati, 7
20078 Romagnaro Sesto (NO)

Progettazione generale
integrazione delle prestazioni specialistiche

ONEWORKS
ONE WORKS Spa
Via A. Scialoja, 3
20135 Milano

Progettazione costruttiva
impianti meccanici

FIRING s.r.l.
Via Don Giovanni Fieschi, 11
20078 Romagnaro Sesto (NO)
Procedi Per. Ing. Massimo Stefano (MI 6758 P 0712)

Progettazione architettonica

CREW
Cremonesi Workshop Srl
Via Cefalonia, 70
20123 Milano

Coordinamento Sicurezza

MM Spa
Via del Vecchio Politecnico, 8
20123 Milano

IL DIRETTORE TECNICO
Ing. Gianluigi Santinello

IL PROGETTISTA RESPONSABILE
DELL'INTEGRAZIONE DELLE PRESTAZIONI
SPECIALISTICHE
Ing. Gianluigi Santinello

IL PROGETTISTA RESPONSABILE
ING. Gianluigi Santinello

02	04/07/2024	AS BUILT	M. Pirozzi	PRINQ			
01	04/08/2023	MODIFICATA POSIZIONE VALVOLE	M. Pirozzi	PRINQ			
00	14/07/2023	EMISSIONE PER APPROVAZIONE	M. Pirozzi	PRINQ			
Rev.	Descr.	Emesso	Disegnato	Progettato	Verificato	Accettato	Approvato

Titolo

NUOVO PADIGLIONE ORTOFRUTTA - NP01
IMPIANTO ANTINCENDIO
IMPIANTO SPRINKLER - AV03

Dimensioni (mm)	Scala	Commissa	Fase	Cat.	Prog.	Rev.
1188x840	1:100	21IRD096	C	IM	S003	02