PR_IEL_0100_RF_0_PT (+0,00) - Sud
1 : 100

L3

L4

L5

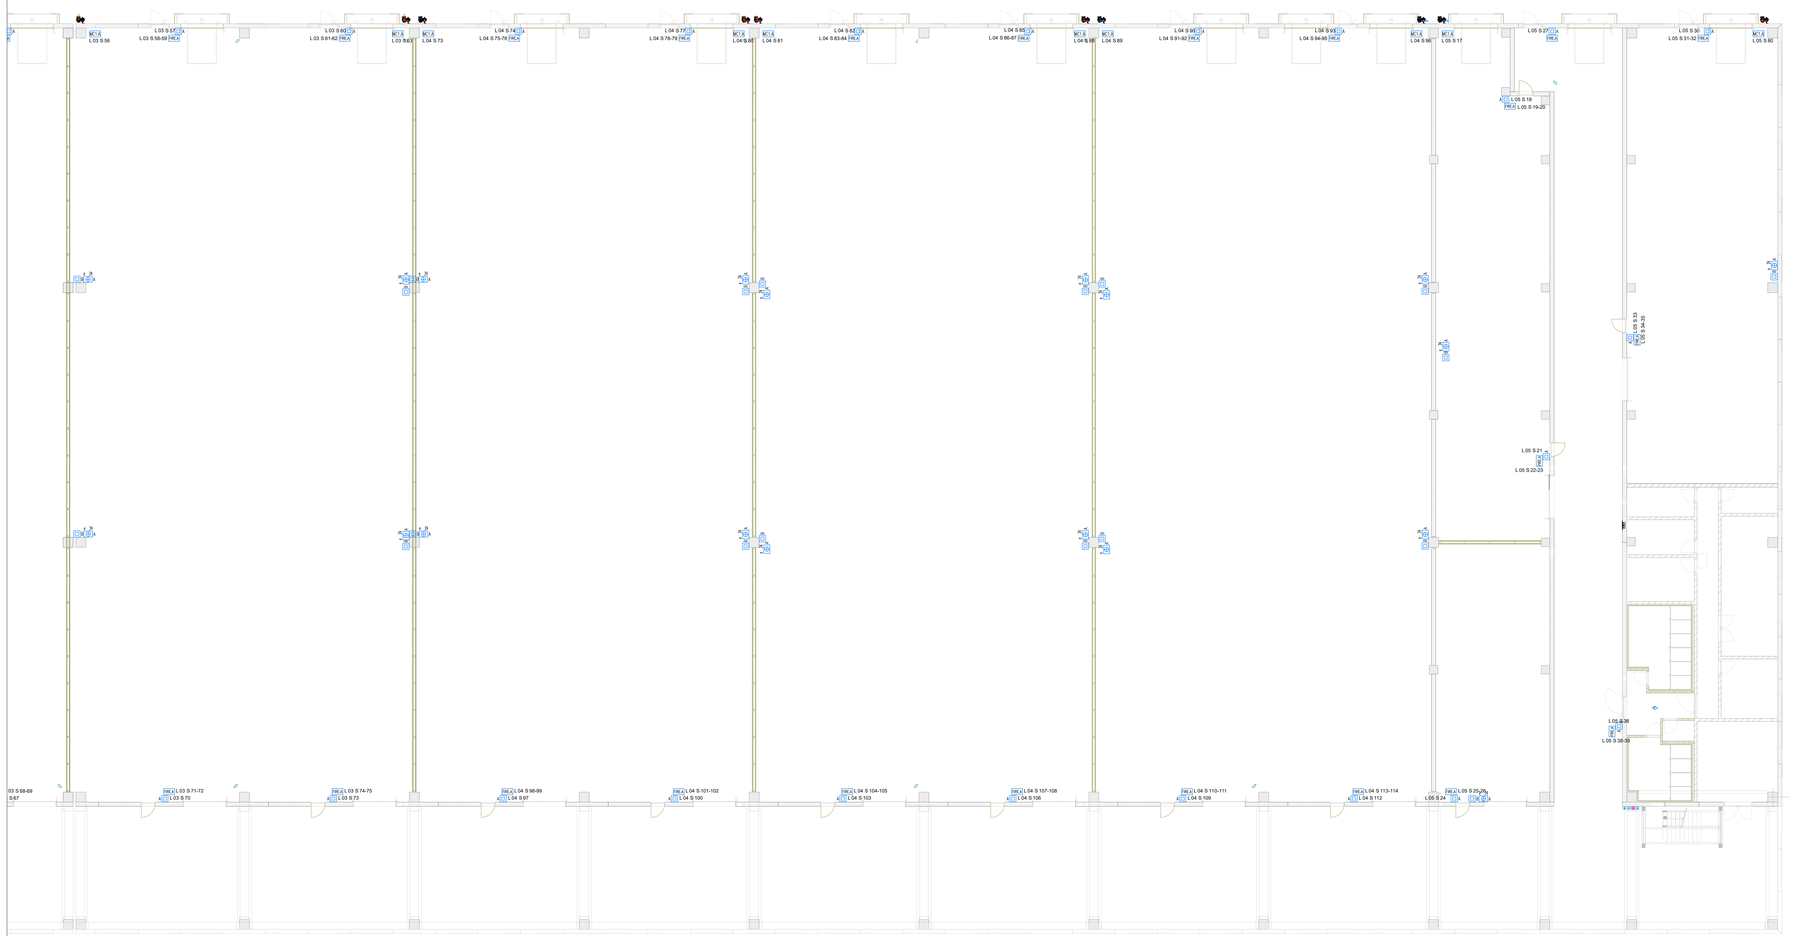

PRINCIPALI CRITERI REALIZZATIVI IMPIANTO RIVELAZIONE INCENDI

I materiali e le classi posti all'interno dei 3 livelli: inerti e edifici (capacità e reattività) ed almeno 1m al di sotto del piano di posa.

Il Direttore lavori prevede l'interfacciamento della centrale di rivelazione incendi con la centrale di diffusione sonora EVAC.

L'impianto di rivelazione incendi sarà costituito da:
- centrale di controllo dell'impianto diffusione sonora EVAC;
- rivelatori ottici puntiformi di fumo indirizzabili completi di base per montaggio a parete o soffitto, per installazione a vista (tipo ad incasso nei controsoffitti), grado di protezione IP40 e classe IP4X, conformi alla norma EN 54-7 e CEI 79-2 V1;
- rivelatori termici indirizzabili completi di base per montaggio a parete o soffitto, per installazione a vista (tipo ad incasso nei controsoffitti), grado di protezione IP40 e classe IP4X, conformi alla norma EN 54-5 e CEI 79-2 V1;
- pulsanti di allarme incendio indirizzabili a rottura di vetro, completi di base per montaggio a parete o soffitto, per installazione a vista (tipo ad incasso nei controsoffitti), grado di protezione IP40 e classe IP4X, conformi alla norma EN 54-11 e CEI 79-2 V1;
- moduli di comando indirizzabili, con isolatore di linea, per comando carichi con tensione nominale fino a 30VDC, completi di box di protezione;
- moduli di ingresso indirizzabili, con isolatore di linea, per il collegamento di contatti puliti per segnalazione allarme e di batteria tamponata/collegamento a massa, conformi alla norma EN 54-18;
- sirene/lampeggiatori a luce stroboscopica per installazione a vista (tipo ad incasso nei controsoffitti), grado di protezione IP40 e classe IP4X, conformi alla norma EN 54-3 e CEI 79-2 V1;
- cablaggio a norma CEI 20-105 V3 per la realizzazione della linea bus di collegamento elettrico a loop, costituita da cavo resistente al fuoco FR 2(Ex)x(H)x 1x2x0,5 conforme alla norma CEI 20-105 V3 e CEI 20-45 V1, posato in tubazione PVC rigido e vista, serie pesante, diametro minimo 25mm, scatole di derivazione in PVC, IP55, con coperchio fissato con viti, resistenti al fuoco FH 30/conforme regolamento UE 305/11 CPR) sezione 2,5mmq.

Il Direttore lavori prevede l'interfacciamento della centrale di rivelazione incendi con la centrale di diffusione sonora EVAC con collegamento elettrico a loro volta collegati all'impianto di terra.

Le dimensioni dei locali dovranno essere realizzate con:
- tubazioni rigide in PVC, serie pesante, diametro minimo 25mm con collegamento elettrico a terra, scatole di derivazione in PVC, grado di protezione minimo IP44;
- tubazioni flessibili in PVC, serie pesante, diametro minimo 25mm con collegamento elettrico a terra, scatole di derivazione in PVC, grado di protezione minimo IP44.

Dovranno essere utilizzate le seguenti principali tipologie di cavi:
- cablaggio a norma CEI 20-105 V3 per la realizzazione della linea bus di collegamento elettrico a loop, costituita da cavo resistente al fuoco FR 2(Ex)x(H)x 1x2x0,5 conforme alla norma CEI 20-105 V3 e CEI 20-45 V1, posato in tubazione PVC rigido e vista, serie pesante, diametro minimo 25mm, scatole di derivazione in PVC, IP55, con coperchio fissato con viti, resistenti al fuoco FH 30/conforme regolamento UE 305/11 CPR) sezione 2,5mmq.

Le prove dei cavi bus dovrà essere realizzate in modo che il percorso dei cavi in cielo dalla centrale rivelazione incendi alla scatola di derivazione più lontana, sia percorso da una corrente di prova di 1A per 30 minuti e che non vi sia rumore superiore a 50Hz. Il Direttore Lavori dovrà essere presente durante il funzionamento dell'impianto.

Le Per quanto concerne le scelte di installazione dei singoli componenti elettrici, fare riferimento ai particolari relativi alle scelte di installazione riportate sulle tavole dei particolari.

Le I disegni hanno valore del solo punto di vista degli impianti elettrici e speciali. Per quanto concerne gli aspetti edili, strutturali e meccanici occorre fare riferimento alle relative tavole di progetto.

PRINCIPALI CRITERI REALIZZATIVI IMPIANTO DIFFUSIONE SONORA EVAC

L'impianto di diffusione sonora EVAC dovrà essere realizzato in conformità alla norma ISO 7240-19 ed in particolare:
- i diffusori acustici (tipo proiettori e/o trombe sonore) dovranno essere posizionati fuori dalla portata di mano e comunque con elevata rigidità al piano, ubicazione ed inclinazione tradizionale direzionate di dettimo in accordo con il produttore per garantire la migliore diffusione del suono nell'ambiente.

Non saranno ammesse derivazioni entro scatole di derivazione per l'alimentazione dei diffusori acustici EVAC. Esse dovranno essere realizzate direttamente sui morsetti ceramici con fusibile termico dei diffusori acustici.

Le centrali di diffusione sonora EVAC dovrà:
- essere interfacciata con l'impianto di rivelazione incendi mediante
- essere predisposte per l'interfacciamento con la centrale di diffusione sonora generale del sito
- essere interfacciata con l'impianto di rivelazione incendi mediante
- essere in grado di effettuare automaticamente la diffusione del messaggio preregistrati di allarme e predisporre per ampia panoramica e generali ci vasi di incendio;
- Modulo di ingresso per la segnalazione di "FALLA" EVAC;
- Modulo di uscita per il comando sirena EVAC "ALLARME INCENDIO";
- con elettrici di collegamento resistenti al fuoco per 120minuti, sezione 2x2,5mmq, conforme norma EN 50200 (PH120) e CEI 20-105 V3;
- prevedere la duplicazione della linea microfonica e della casuale microfonica;
- prevedere la duplicata della linea di alimentazione dei diffusori acustici;
- prevedere la duplicata degli amplificatori di potenza;
- prevedere un modulo di uscita per il comando del gruppi armadio rack presente
- essere possibile trasmettere messaggi vocali in due vasi, esclusivamente quelli preregistrati, mediante stereo microfono posizionato in sosta dal corridoio 600 DL/16/2 e
- essere dotata di un sistema di autodiagnosi dell'alimentazione, dei microfoni e delle linee mediante l'installazione di un idoneo sistema di alimentazione con batteria ricaricabile nell'armadio rack e tale da garantire un'autonomia di funzionamento di almeno 1h;

Dovranno essere realizzate n.2 linee (ridondate) per zone.

Dovrà essere inoltre prevista l'ingegnerizzazione, la programmazione della centrale rivelazione diffusione sonora EVAC, la messa in servizio ed il collaudo.

La distribuzione elettrica terminale ai dispositivi in campo (diffusori acustici) dovrà realizzata secondo quanto segue:

Aree senza controsoffitto
Le tubazioni dovranno essere posate:
- a vista a soffitto;
- a vista a parete in ambiente.

Le derivazioni a vista dovranno realizzate con:
- tubazioni rigide in PVC, serie pesante, diametro minimo 25mm con collegamento elettrico a terra, scatole di derivazione metalliche, grado di protezione minimo IP55, con collegamento elettrico a terra.

Le derivazioni ad incasso dovranno essere realizzate con:
- tubazioni rigide in PVC, serie pesante, diametro minimo 25mm,
- scatole di derivazione in PVC, grado di protezione minimo IP44.

Dovranno essere utilizzate le seguenti principali tipologie di cavi:
- cablaggio a norma CEI 20-105 V3 per la realizzazione della linea bus per almeno 60minuti, tensa classe4k guaina LSZH, colore viola, conforme a norma EN 50200 (PH120) e CEI 20-105 V1 sezione 2x2,5mm.

Le Per quanto concerne le scelte di installazione dei singoli componenti elettrici, fare riferimento ai particolare elettrici alle quote di installazione riportate sulle tavole dei particolari.

Le I disegni hanno valore del solo punto di vista degli impianti elettrici e speciali. Per quanto concerne gli aspetti edili, strutturali e meccanici occorre fare riferimento alle relative tavole di progetto.

LEGENDA RIVELAZIONE INCENDI

	Centralina rivelazione incendi indirizzata, n.3 loop
	Rilevatore ottico puntiforme di fumo indirizzato completo di n.2 isolatori di linea a base.
	Rilevatore termico indirizzato completo di n.2 isolatore di linea a base.
	Pulsante allarme incendio indirizzato a rottura di vetro, completo di n.2 isolatori loop, membrana a copertura in plastica, per interno.
	Pulsante per comando manuale apertura valvola , completo di dispositivo di segnalazione ottica della continuità del circuito, vano frangibile, IP55.
	Dispositivo di segnalazione ottico-acustica per allarme incendio, da loop costituito da barella sonora analogica indirizzata, completa di base per montaggio a parete o soffitto, per installazione a vista (tipo ad incasso nei controsoffitti), grado di protezione IP44 e classe IP4X, emissione sonora, categoria W per montaggio a parete, livello di pressione sonora max 96 dB, conforme EN 54-3 e EN 54-23.
	Alimentatore per rivelazione incendi, tensione nominale 24VDC, massima corrente erogata 5A, completo di contatti puliti per segnalazione allarme e di batteria tamponata/collegamento a massa, conforme EN 54-4.
	Punto di alimentazione per centrale rivelazione incendi, tensione nominale 24VDC, completo di isolatore in PVC rigido e vista, serie pesante, diametro minimo 25mm, scatole di derivazione in PVC, IP55, con elettrici resistenti al fuoco FH 30/conforme regolamento UE 305/11 CPR) sezione 2,5mmq.
	Punto di alimentazione per componente impianto rivelazione incendi, tensione nominale 24VDC, completo di isolatore in PVC rigido e vista, serie pesante, diametro minimo 25mm, scatole di derivazione in PVC, IP55, con elettrici resistenti al fuoco FH 30/conforme regolamento UE 305/11 CPR) sezione 2,5mmq.
	Modulo di comando indirizzato, con isolatore di linea, n.1 uscita relè per comando carichi con tensione nominale fino a 30VDC, completo di box di protezione.
	Modulo di ingresso indirizzato, con isolatore di linea, n.2 ingressi N.O./N.C., completo di box di protezione.
	Componenti impianto rivelazione incendi(gia posati in ambiente.

LEGENDA IMPIANTO DIFFUSIONE SONORA

	Centrale diffusione sonora EVAC con 4 linee, esecuzione in armadio rack 19", conforme EN 54-4 e EN 54-24.
	Diffusore acustico tipo plafoniera, posa a parete, per EVAC, corpo in materiale plastico, potenza massima 6W RMS, regolato a 3W completo di fusibile termico e staffe per montaggio a parete, conforme EN 54-24.
	Proiettore di suono, per EVAC, potenza massima 20W RMS, regolato 10W RMS, completo di fusibile termico e staffe per montaggio a parete, conforme EN 54-24.
	Microfono VVF entro armadio messaggi vocali di emergenza, conforme EN 54-16.
	Componenti impianto diffusione sonora EVAC

keyplan sud - RF
1 : 1000

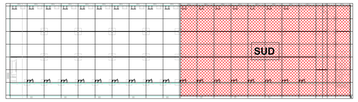

SogeMi
Mercato Agroalimentare Milano

FOODY
FRESCHI, DA OLTRE 60 ANNI.

COMUNE DI MILANO

MERCATO AGROALIMENTARE DELLA CITTÀ DI MILANO

ATI

Bertini Costruzioni Generali

MC PREFABBRICATI

3C.IMPIANTI S.R.L.

GUALDE ALESSIO TRASPORTI E SPEDIZIONI

PROGETTISTI

EPaS

ENGINEERING PROJECT & SERVICE
EP&S Via Treviso 12 10144 Torino
Tel. 0039 011 7774685
contatti@epas-group.it - P.IVA 11400680019

PROGETTO ARCHITETTONICO E STRUTTURALE:
Ing. Renzo ZORZI
PROGETTO IMPIANTI MECCANICI:
Ing. Renzo ZORZI
PROGETTO IMPIANTI ELETTRICI:
Ing. Renzo ZORZI

SUBAPPALTATORE

3C.IMPIANTI S.r.l.
Via Cavour, 1 - 10123 - Torino
Tel. 0039 011 3869400
info@3c-impianti.it - P.IVA 11705900011

3C.IMPIANTI S.R.L.

3 C. Impianti s.r.l.
Direttore Tecnico
Roberto Ciaffi

LAVORO:

PIATTAFORMA LOGISTICA ORTOFRUTTA
AS BUILT

OGGETTO:

IMPIANTI ELETTRICI
Rivelazione fumi ed EVAC piano terra - Sud

REV.	DATA	OGGETTO EMISSIONE	DIS.	VER.	APP.
a	30-06-2023	EMISSIONE	RC	RC	RC

TIPOLOGIA					REV.	FOGLIO DI	SCALA
YB00_1	AB	I	PR	833	02	a	02/02	Come indicato

YB00_1ABIPR833_01_02a.dwg

Questo disegno è di proprietà riservata. Non è ammessa la riproduzione anche parziale, salvo che la autorizzazione e non è valido qualsiasi autorizzazione. L'inosservanza è perseguibile ai termini di legge.